


5.13.9	Roth Kolloman		1809	22.4.1843
5.13.10	Strauss Katharina		1816	20.11.1868
5.13.11	Deutsch Jakob, Jacob		1820	10.7.1858
5.13.12	Weiner Esther	[Kohn ?]	1802	8.10.1838
5.13.13	Tychy Hindl	Singer	1758	9.11.1838




Jüdischer Friedhof Währing
BESTANDSPLAN
 Sanierung 2025, Atelier Zehetner, ausf. Firma Ehrlich Stein GmbH

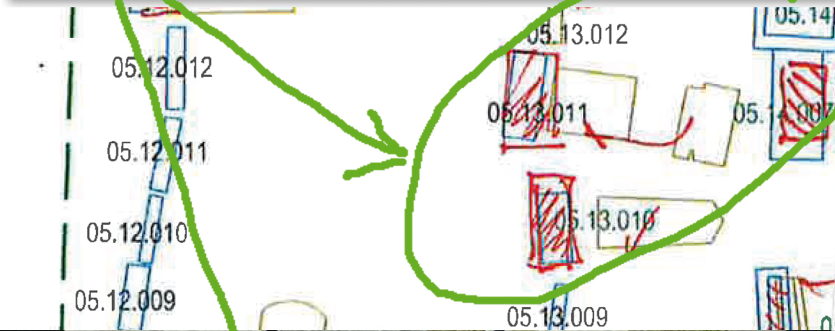

 Jüdischer Friedhof Währing
 Gruppe 5, Teilfläche TF14 - 2025
GrabNr. 5.13.11

<input checked="" type="checkbox"/> Kalksandstein	<input type="checkbox"/> Marmor	<input type="checkbox"/> Granit
<input checked="" type="checkbox"/> Steine bergen/ausgraben (Einzelmaßnahme)	<input type="checkbox"/> Solnhofener	<input type="checkbox"/> Kalkstein
<input checked="" type="checkbox"/> Fundamentarbeiten	Anmerkung/Zusätzlich	
<input checked="" type="checkbox"/> Verzetzen	ML: Schriftplattenfragmente gefunden, verklebt (BTB09/20.5.25)	
<input checked="" type="checkbox"/> Festigen		
<input checked="" type="checkbox"/> Verkleben		
<input checked="" type="checkbox"/> Kunstharzinjektionen		
<input checked="" type="checkbox"/> Verfugen (Einzelmaßnahme)		
<input checked="" type="checkbox"/> Schrifttafel Heben/einsetzen		
<input checked="" type="checkbox"/> Rissversorgung		
<input checked="" type="checkbox"/> Lagern		
<input checked="" type="checkbox"/> keine weiteren Maßnahmen		

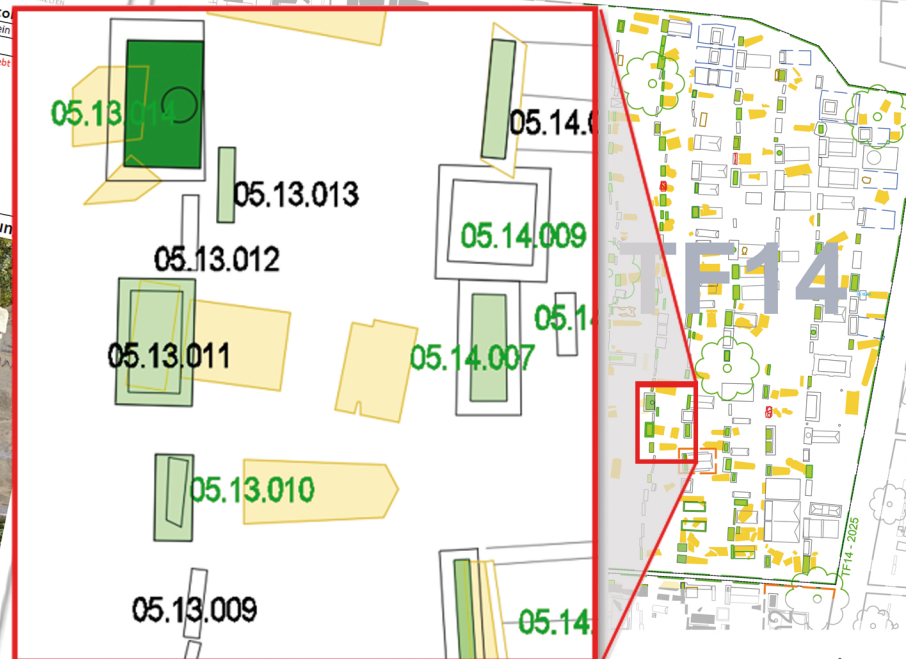

12.03.2026
 TF14: 635m², 215 Gräber
 ML: Gr.3 76m², 18 Gräber
 ges.: 711m², 233 Gräber

TF14

0 5m

legendärer Stein-Fragment
 Grabstein mit starker Neigung (Pfeilrichtung)
 ehemals liegende Fragmente (aufgestellungsgerichtet)
 Fragmente unrsaniert
 Grabstein neu aufgerichtet
04.15.001 - Grabnummer & Belegplatte identifiziert
 04.15.002 - Grabnummer sehr wahrscheinlich
 04.15.001-1500er-Grabnummer (nicht zuordenbar)
 — — — Entwurf